

studio FORNARI & ASSOCIATI

www.fornariassociati.com
via silvio sancisi 3, santarcangelo di r.
info@fornariassociati.com
gabriele fornari architetto
camilla nanni architetto
enrico della bartola architetto

OGGETTO:
VARIANTE PIANO PARTICOLAREGGIATO DI INIZIATIVA
P R I V A T A D E L C O M P A R T O
C 3 n. 21/a - C 3 n. 21/b - C 3 n.21/c
Fg. n. 20 part.le n.836, 1250, 2543, 2565, 2351, 2363,
2364, 2365, 2366, 2367, 2349, 2721, 2722

EXTRA COMPARTO - Area demaniale ex ferrovia
Santarcangelo di romagna-Urbino
Fg. n.20 part.le n. 87, 91 in parte, 89 in parte


TAVOLA:
4 - RETE FOGNARIA
AS BUILT - PRESA IN CARICO DA HERA
SCALA 1:1000

AGGIORNAMENTO:
18/05/2023

PROGETTISTI:
ARCH. GABRIELE FORNARI

PROPRIETA':

FOREVER HOUSE S.R.L.	BERNABINI BENEDETTA - PESARESÌ MORENO
LUNA DI TEODORANI CHIARA SOCIETA' SEMPLICE	SAPIGNOLI ENRICO- SINTUCCI ALICE
NEROLI LUCA	SANTARINI CHIARA - VIGNALI MATTEO
SAPONI SILVIA	ALETTA ANDREA
LEONE ROSSANA ZAVALLONI FILIPPO	PERLA PARIDE - ZAMBELLI FLORIANA
CELLI ELISA	ARBINAZZI FABRIZIO - PROCUCCI ALESSANDRA
PALAGANO ANGELO	MOIO FORTUNATA
PEDROSI PIERLUIGI	MINI LINDA
CECCHINELLO ELENA	JANKOVIC GRADMIR - JANKOVIC MILOS - LAZAREVIC LJUBINKA
GHINELLI MARCO	BRANZANTI ROBERTA - DELUIGI FEDERICO
ZAVATTI MICHELE	
PANTANI MATTEO	

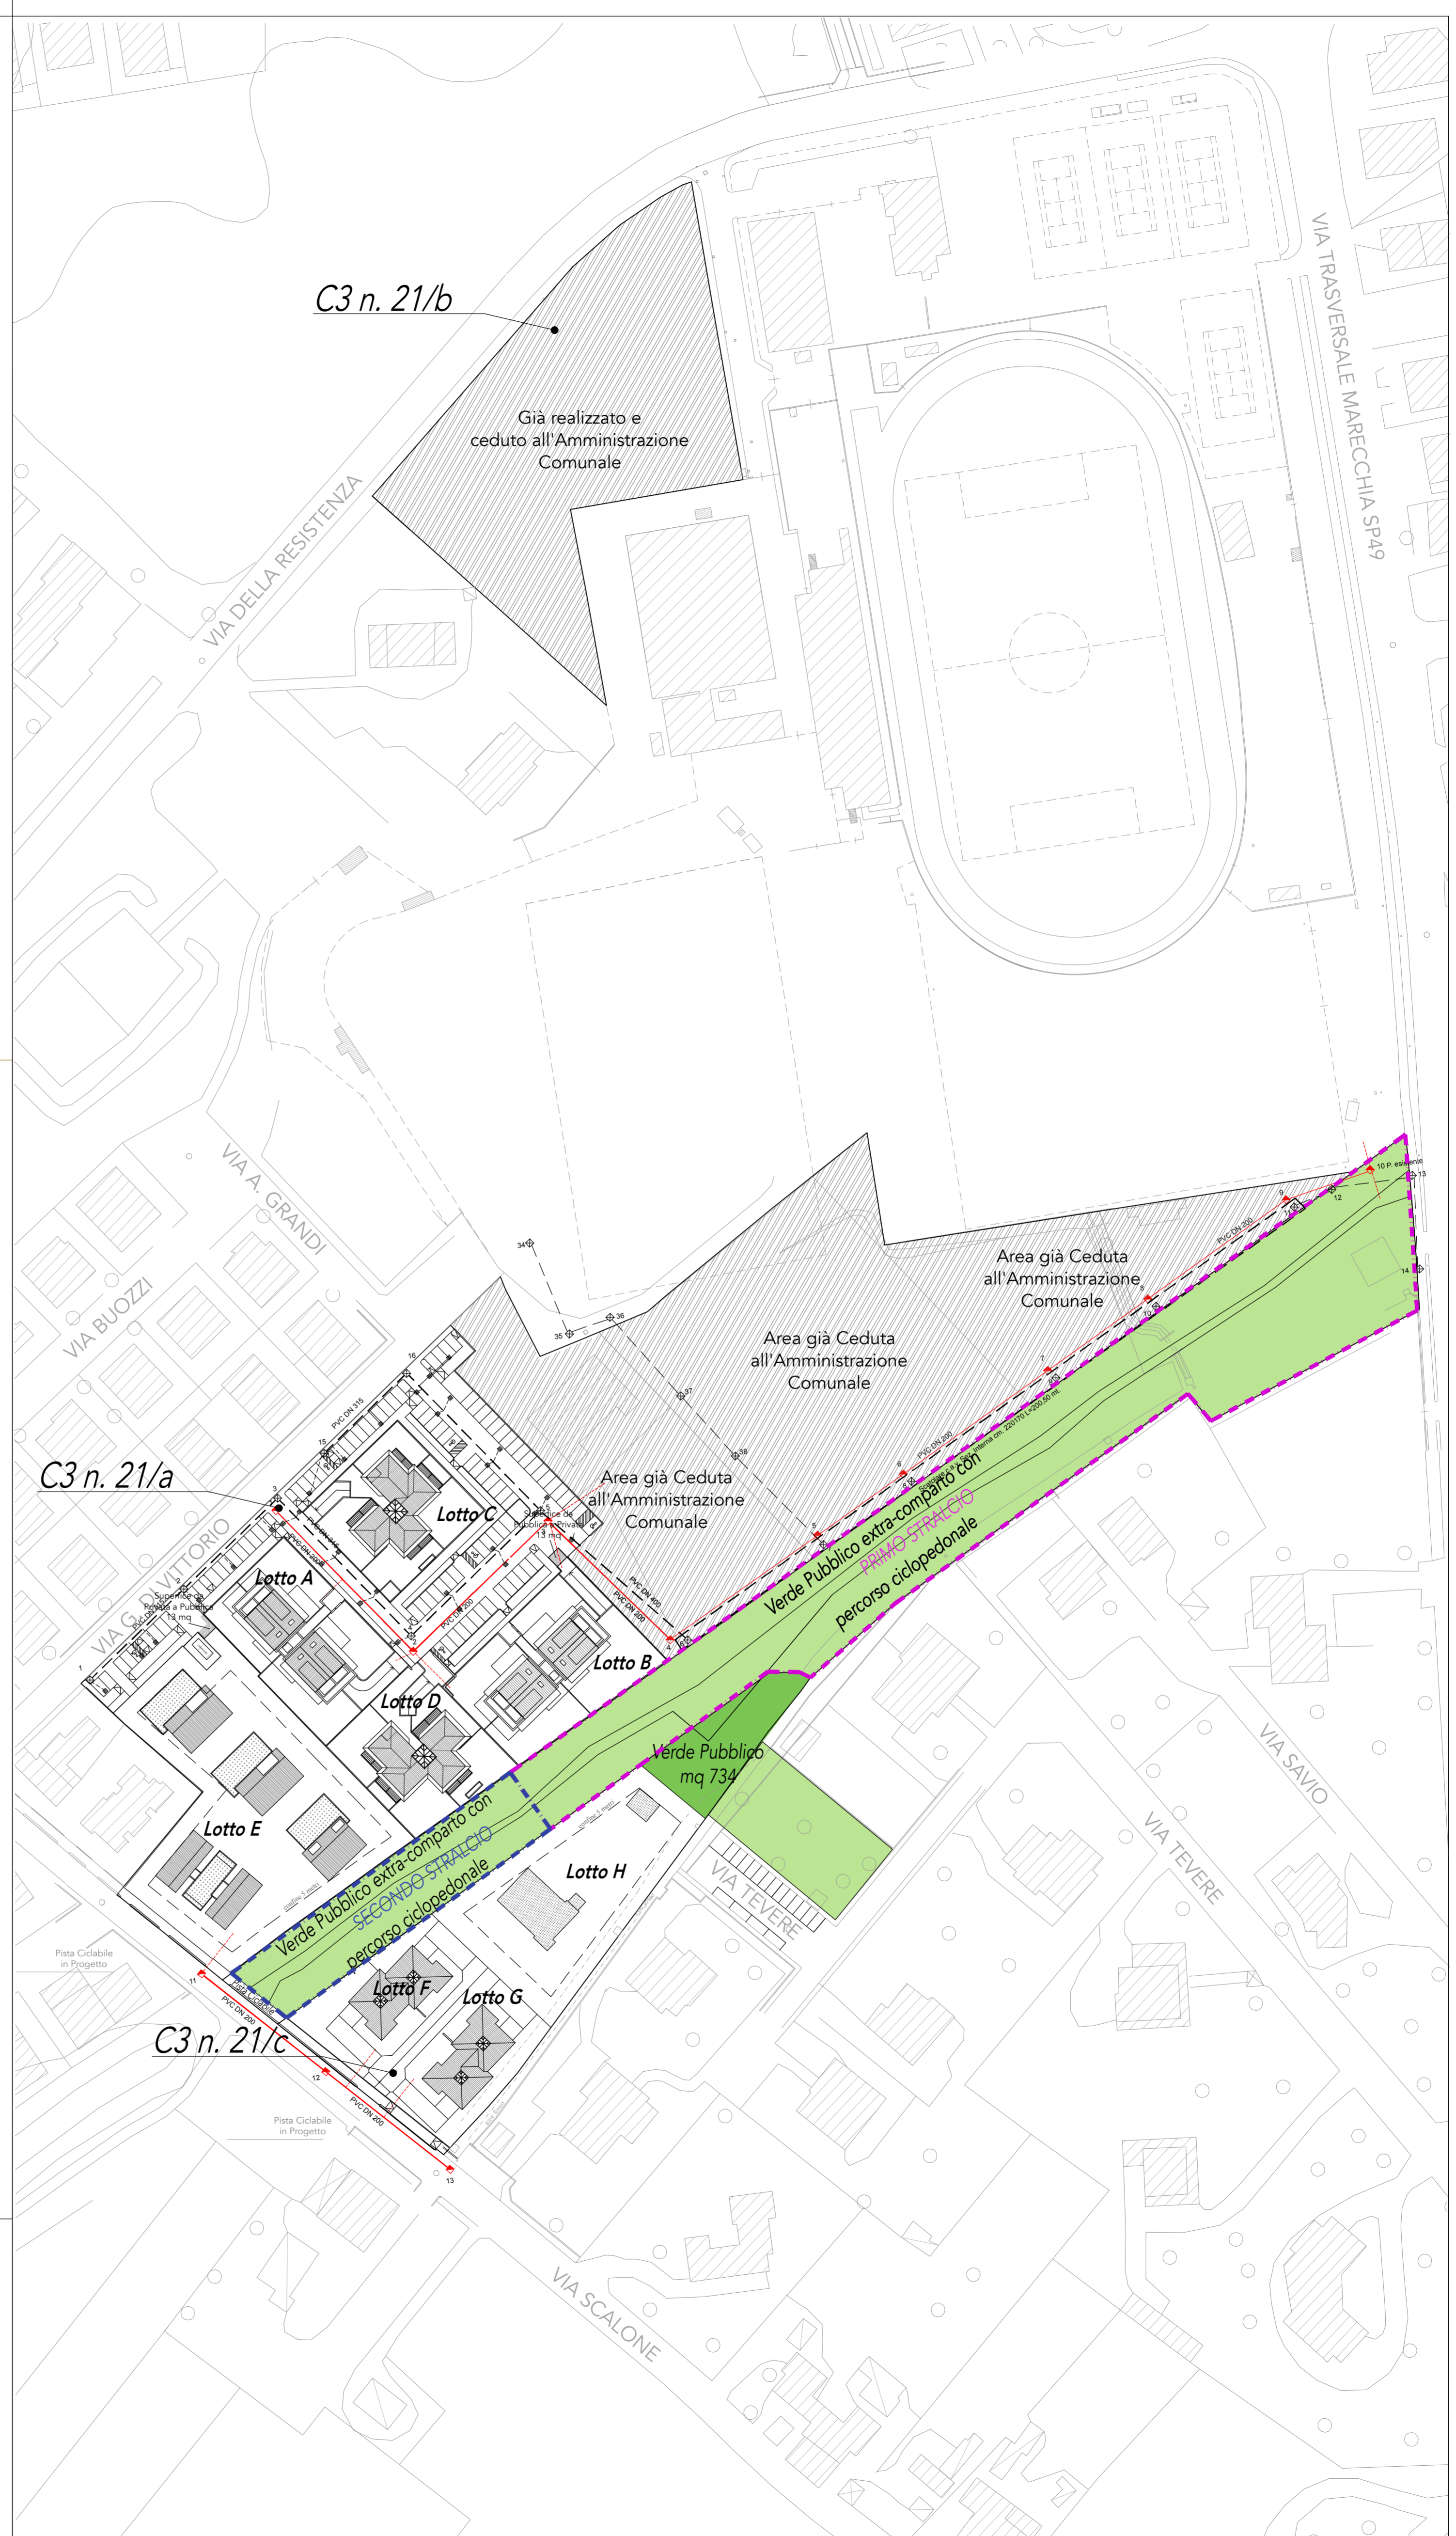

LEGGENDA RETE FOGNATURE

- Rete acque bianche in progetto, PVC S8/CLS
- Rete acque nere in progetto, PVC S8
- Allaccio acque nere, PVC S4 DN 200
- Allaccio acque bianche, PVC S4 DN 160
- Allaccio caditoia, PVC S4 DN 160
- ▣ Pozzetto di ispezione acque bianche in prog.
- ▣ Pozzetto di ispezione acque nere in prog.
- ▣ Caditoia stradale sifonata